


龙华书院建设项目竣工图—总平面图
2831.573-34418.607



2000国家大地坐标系。
1985国家高程基准。
GB/T20257.1-2017国家基本比例尺地形图图式 第1部分:
1:500 1:1000 1:2000地形图图式。
昆明一云板科技有限公司 于2024年09月测制。

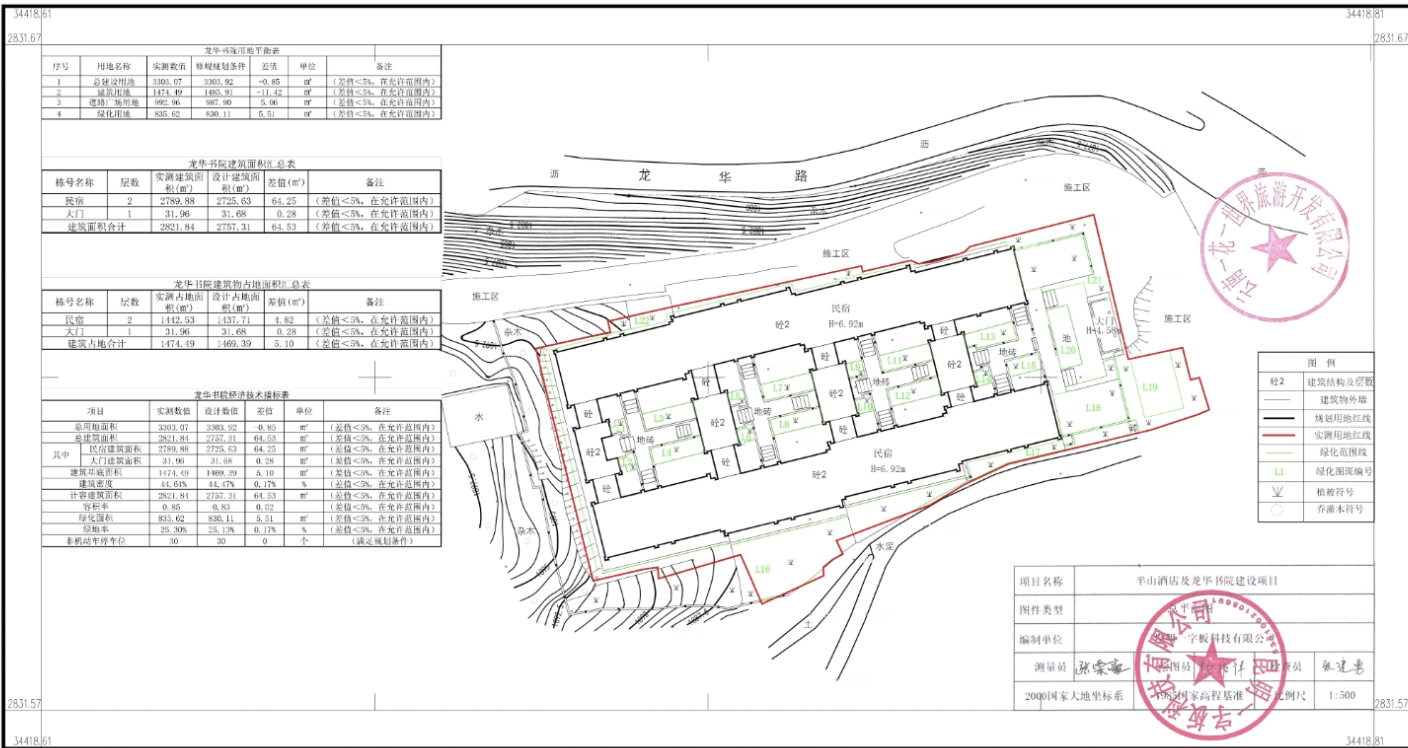